



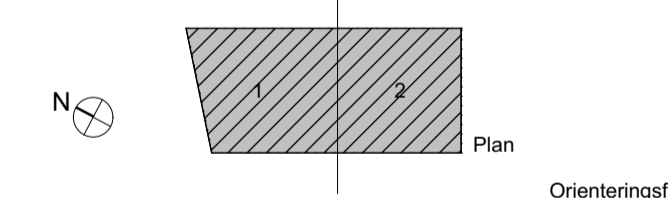

BET	ANT	ÄNDRINGEN AVSER	SIGN	DATUM
-----	-----	-----------------	------	-------

**RELATIONSHANDLING**

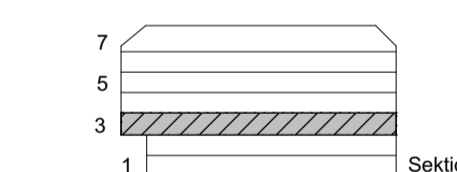


**KALLEBÄCK 2:5**  
Göteborgs kommun

**SKANSKA**

Företag	Telefonnummer	
(A) Arkitektbyrå Design AB	tel: 031-333 60 00	
K SKANSKA Teknik	tel: 010-448 00 00	
E Ramböll	tel: 010-615 60 00	
V Gicon	tel: 031-61 94 25	
Vs Gicon	tel: 031-61 94 25	
Sp Sprinklerbolaget	tel: 031-734 35 50	
Br FAST Engineering Göteborg AB	tel: 070-553 75 01	
LUPPDRAG NR 12047	RITAD AV KS	HANDLÄGGARE Petra Skoglund
DATUM 2016-10-26	ANSVARIG Jan Akerblad	

Tändstickan 2

Plan 3

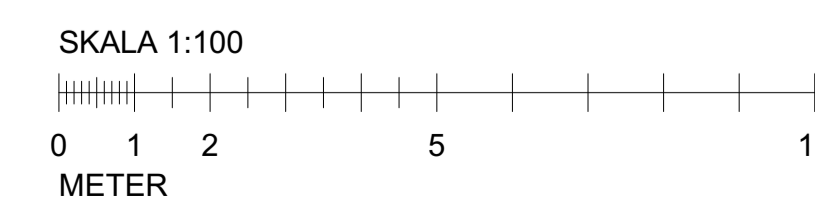

SKALA	NUMMER	BET
1:50 (A1)	A-40-1-030	
1:100 (A3)		