



INFORMATION

Alla mått skall undersökas på plats

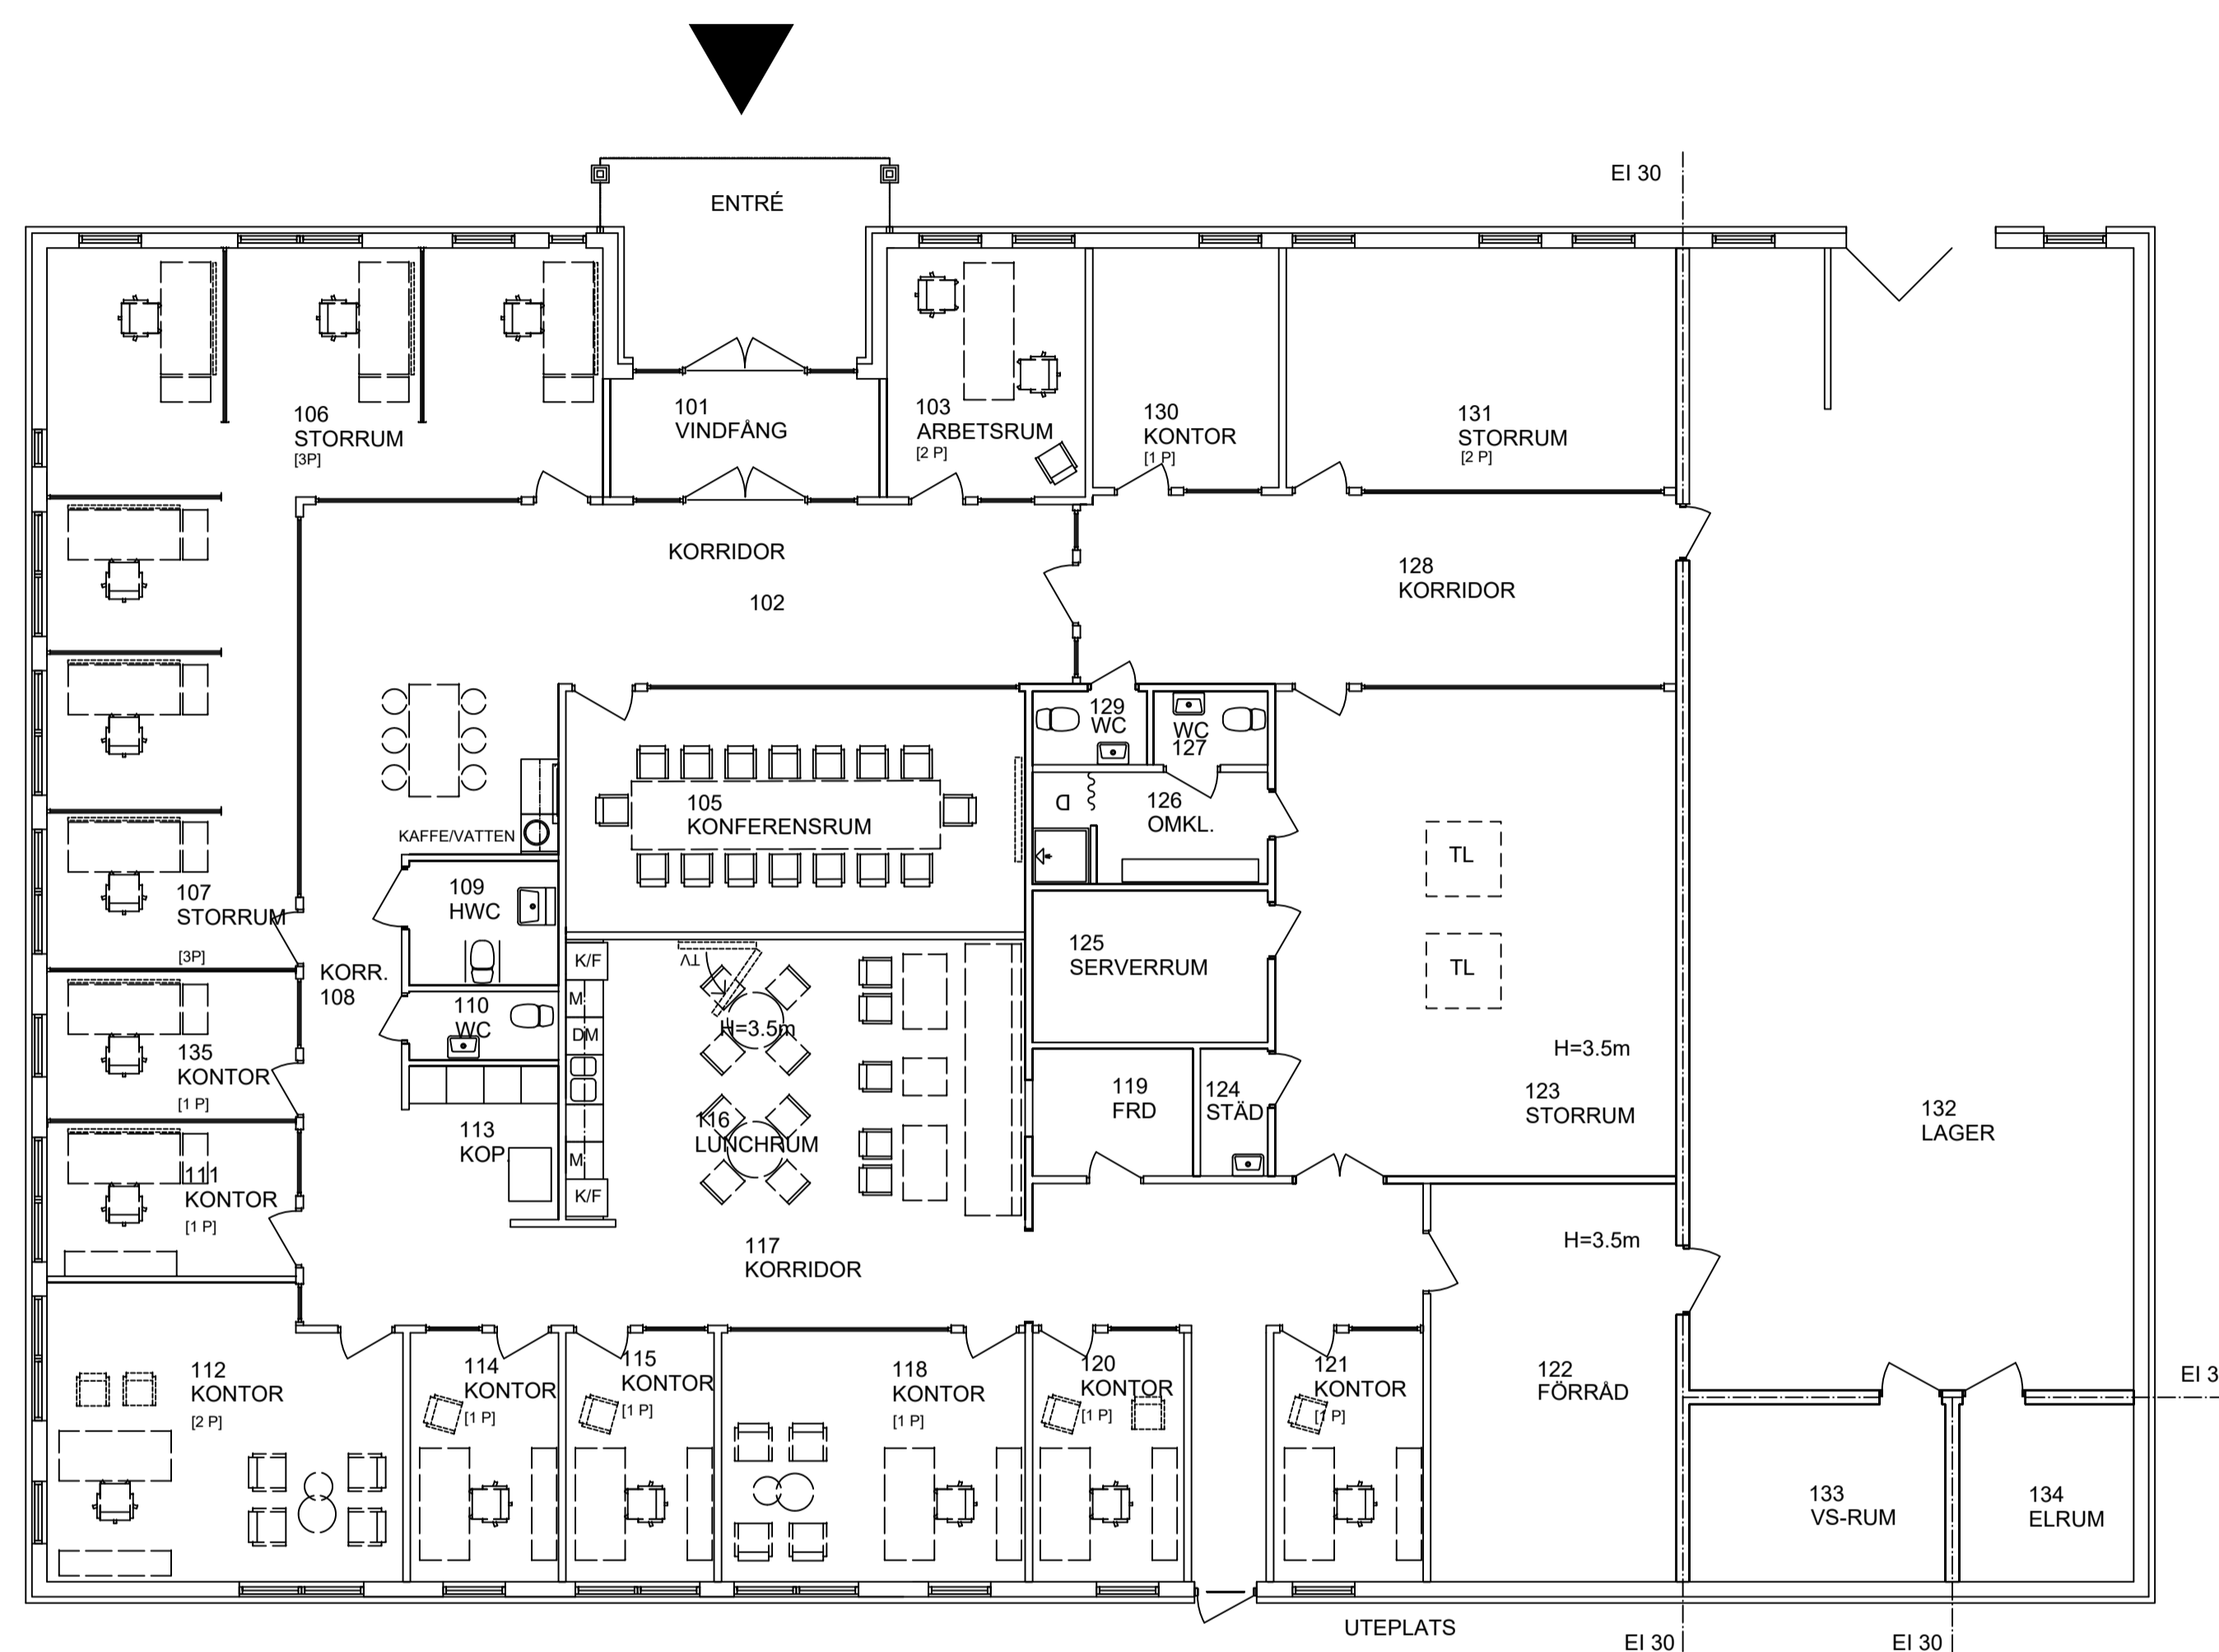

PLAN 1, BOTTENPLAN  
1:100

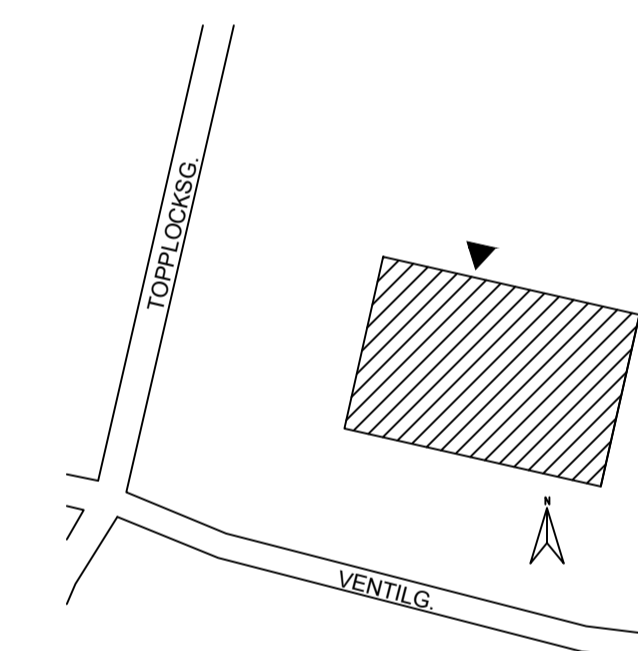

ORIENTERINGSPLAN

RITNINGEN ÄR BASERAD PÅ ÄLDRE RITNINGUNDERLAG OCH GÖR INGA ANSPRÅK PÅ ATT VARA FULLSTÄNDIG. ALLA MÅTT SKALL UNDERSÖKAS PÅ PLATS.

BET	ANT	ÄNDRINGEN AVSER	SIGN	DATUM

RELATIONSHANDLING

KV.VENTILEN 3

**kungsleden**

**AB 05**

ARKITEKTUR & BYGGLEDNING

Beritto Gurrisgatan 13 217 74 Malmö www.ab05.se

ARBETSNUMMER 2331	RITAD AV GJ	HANDLÄGGARE GK
DATUM 2022-04-26	ANSVARIG Gisli Kristjansson	

VENTILGATAN 6, MALMÖ

PLAN 1, BOTTENPLAN

SKALA [A1] 1:100 [A3] 1:200	RITNINGNUMMER A-40.1-01	BET
-----------------------------------	----------------------------	-----

