


PLAN, KÄLLARVÅNING

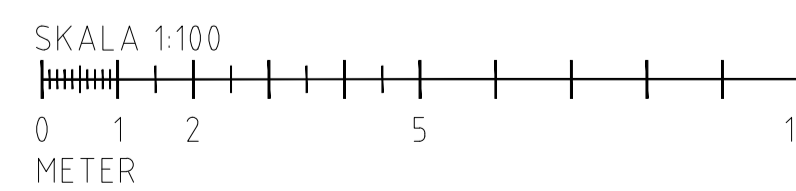

HUVUDRITNINGAR
UPPRÄTTADE AV
HEDROTH & HYDBOM
ARKITEKTBYRÅ AB
ELISABETH HYDBOM

BET.	ANT.	ÄNDRINGEN AVSER	SIGN.	DATUM
STATUS		RELATIONSHANDLING		
PROJEKT		KV. FÖRETAGET 8		
ORIENTERING				

- ▶ KONTRAKTSRITNING
- ▶ FÖRSLAGSRITNING
- ▶ RELATIONS-RITNING
- ▶ ARBETS-RITNING
- ▶ FÖRFRÅGNINGSUNDERLAG
- ▶ BYGGLOVS-RITNING
- ▶ FÖRHANDSKOPIA

BESTÄLLARE		PROJEKTÖR	
KUNGSLEDEN		ERRWE BYGGKONSULT AB	
ADRESS: JÄGERSROVÄGEN 151 C, 1 TR.		POSTADRESS: 213 75 MALMÖ	
TELEFON: 040-611 98 52	TELEFAX: 040-21 98 52	MOBIL: 070-553 20 90	
UPPDRAG NR: 39 305	RITAD / KONSTRUERAD AV: Rolf W	KV. FÖRETAGET 8 LUNDS KOMMUN PLAN, KÄLLARVÅNING RELATIONSHANDLING	
DATUM: 2013-11-15	HANDLÄGGARE: Rolf Walldén		
ANSVARIG:	SKALA: 1:100 (A1)	NUMMER: 13-A40.1-001	REV: